



3 CORTE CC
ESCALA 1:50

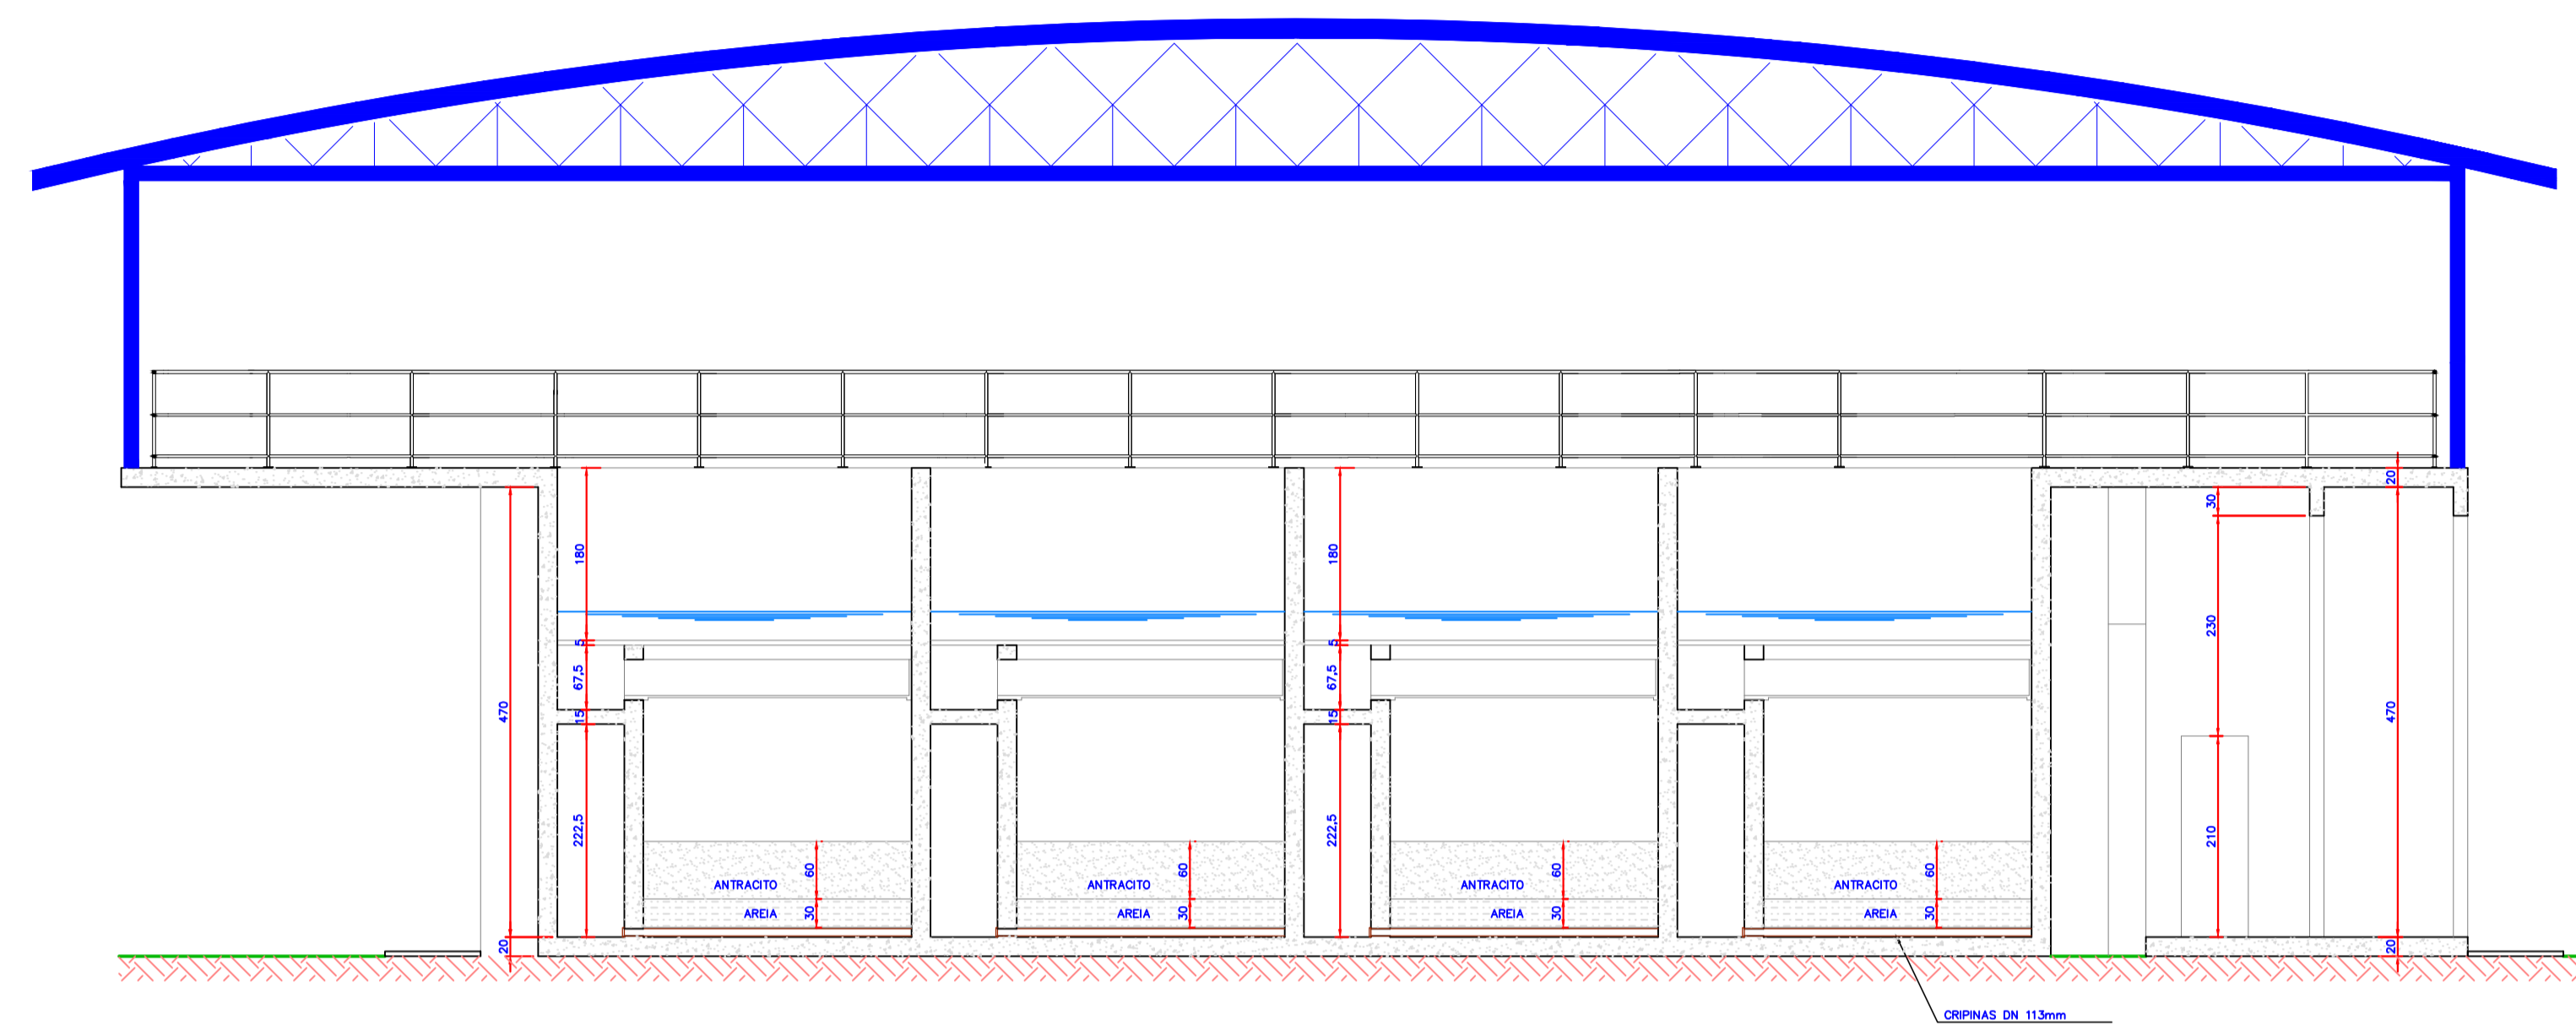

4 CORTE EE
ESCALA 1:50

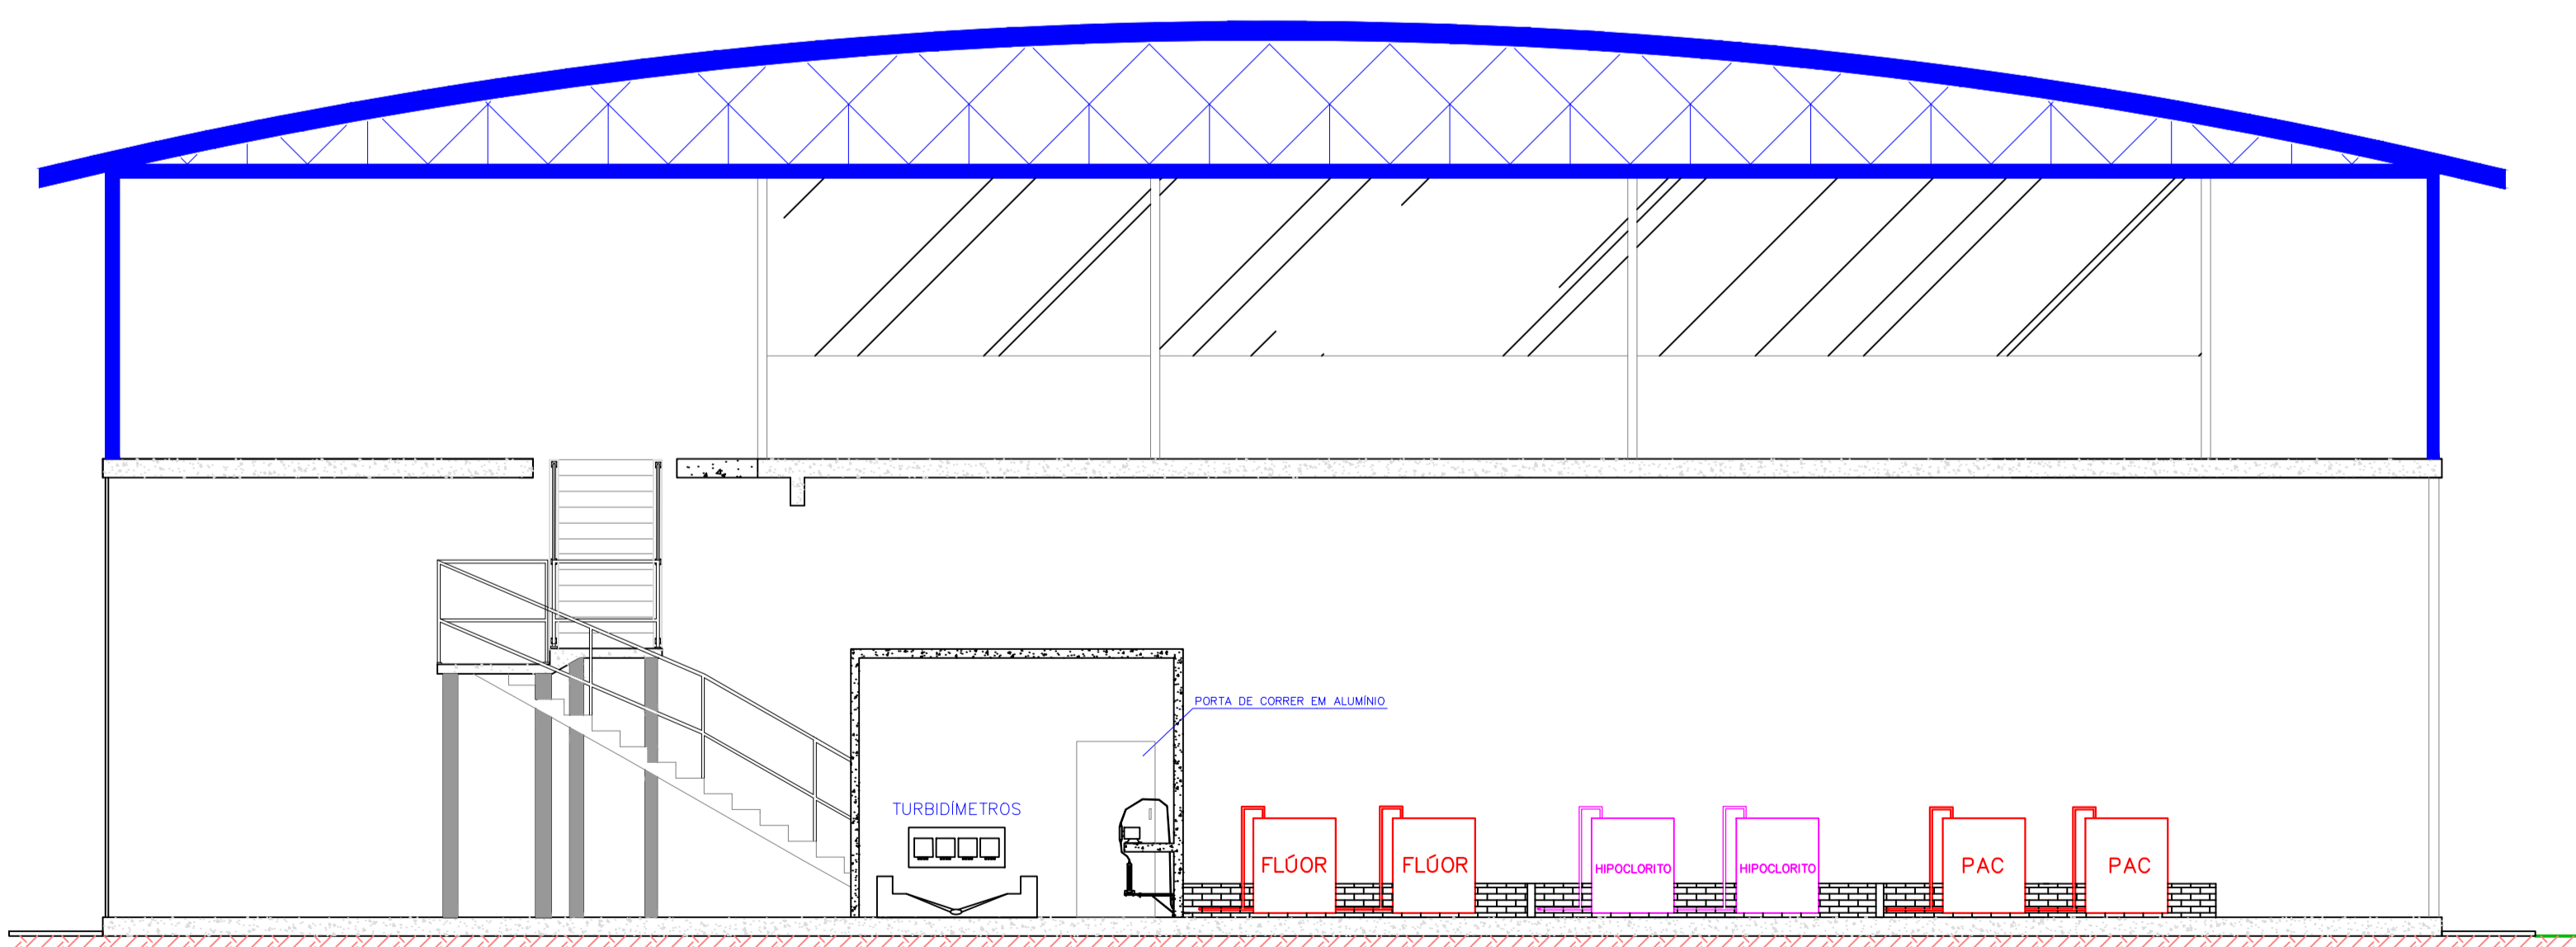

5 CORTE GG
ESCALA 1:50

TANQUES DE SOLUÇÕES	
Nº	DISCRIMINAÇÃO
01	PREPARO DE COAGULANTE
01-A E 01-B	DOSAGEM DE COAGULANTE
02	PREPARO DE ALCALINIZANTE
02-A E 02-B	DOSAGEM DE ALCALINIZANTE
03	PREPARO DE SOLUÇÃO AUXILIAR
03-A E 03-B	DOSAGEM DE SOLUÇÃO AUXILIAR
04	HIPOCLORITO DE SÓDIO (DOSAGEM EVENTUAL)
05	DOSAGEM DE ÁCIDO FLUOSSILÍCICO

COMPOSIÇÃO GRANULOMÉTRICA DO MEIO FILTRANTE		
CARACTERÍSTICAS	AREIA	ANTRACITO
TAMANHO EFETIVO (mm)	0,50	0,90
DIÂMETRO MÍNIMO (mm)	0,42	0,59
DIÂMETRO MÁXIMO (mm)	1,41	2,00
COEFICIENTE DE DESUNIFORMIDADE CD	<1,60	<1,60
DENSIDADE RELATIVA	2,65	1,60
ESPESURA DA CAMADA (m)	0,30	0,60
*VOLUME PARA COMPRA POR FILTRO DE 19,20m ² (m ³)	6,05	12,10
*VOLUME ACRESCIDO DE 5% SOBRE O VALOR CALCULADO		

Nº	TABELA DE REVISÃO	DATA
1	CONFORME TABELA	MAIO 2011

AJ Automação e Manutenção
 RUA MARECHAL ACHILES GALOTTI, 251
 BAIRRO: VILA NOVA - BLUMENAU/SC
 (47) 9956-2365 / 9170-9501
 jorgeaj_aut@brturbo.com.br

SAMAE
 SERVIÇO AUTÔNOMO MUNICIPAL DE ÁGUA E ESGOTO
 Responsabilidade por projeto: ENG. TUHÁ DO EVANGELHO CREA/SC - 164.930-6
 Responsabilidade Técnica: RAFAEL PEREIRA

AS BUILT - INSTALAÇÕES HIDROMECÂNICAS
 E.T.A. - ESTAÇÃO DE TRATAMENTO DE ÁGUA DE JARAGUÁ DO SUL
 MUNICÍPIO DE JARAGUÁ DO SUL
 REDE DE ABASTECIMENTO DE ÁGUA
 CORTES CC, EE E GG

INCISADA: MAIO DE 2011
 PROJETO: ETA-AS-BUILT-08/15